



Teilzeichnung des Bahnhofsgebäudes Stadthagen-West.

Dachgeschoss-Umbau. M. 1:100.


Revisionszeichnung

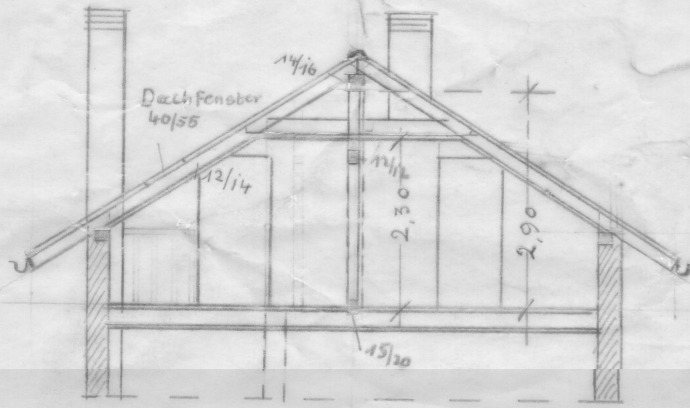

Schnitt A-B.

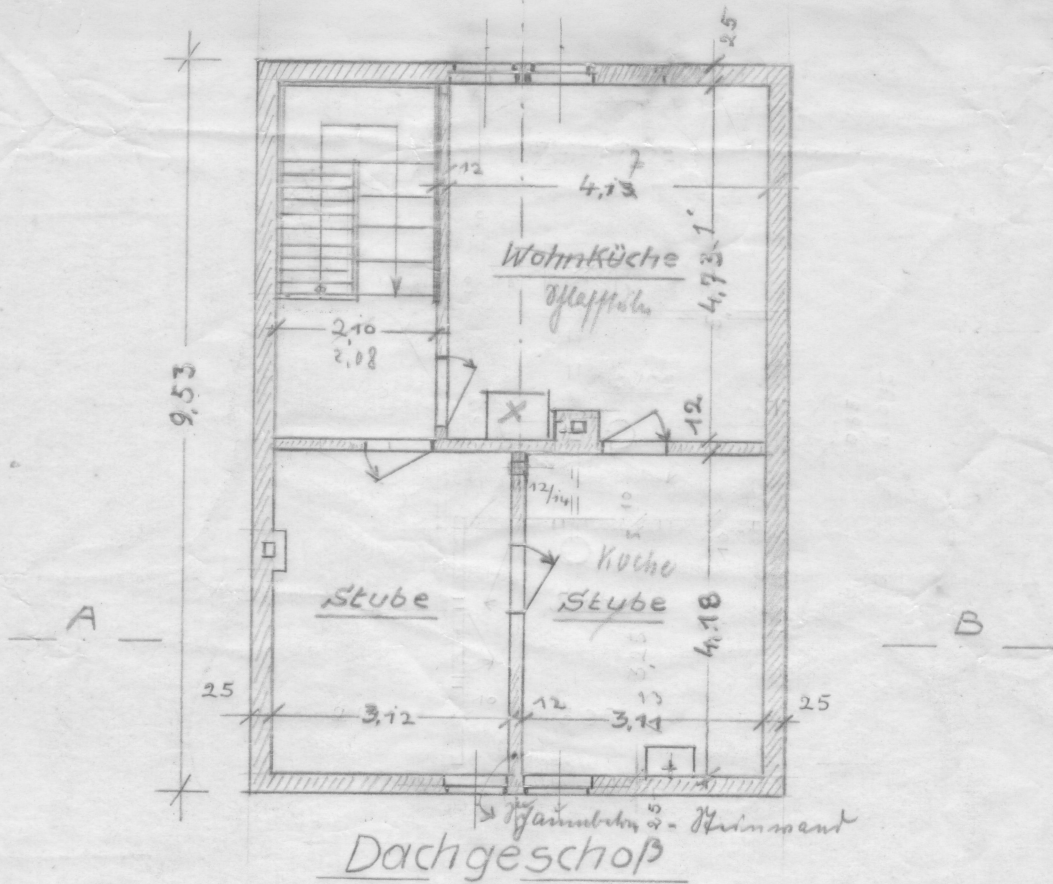

Dachgeschoss

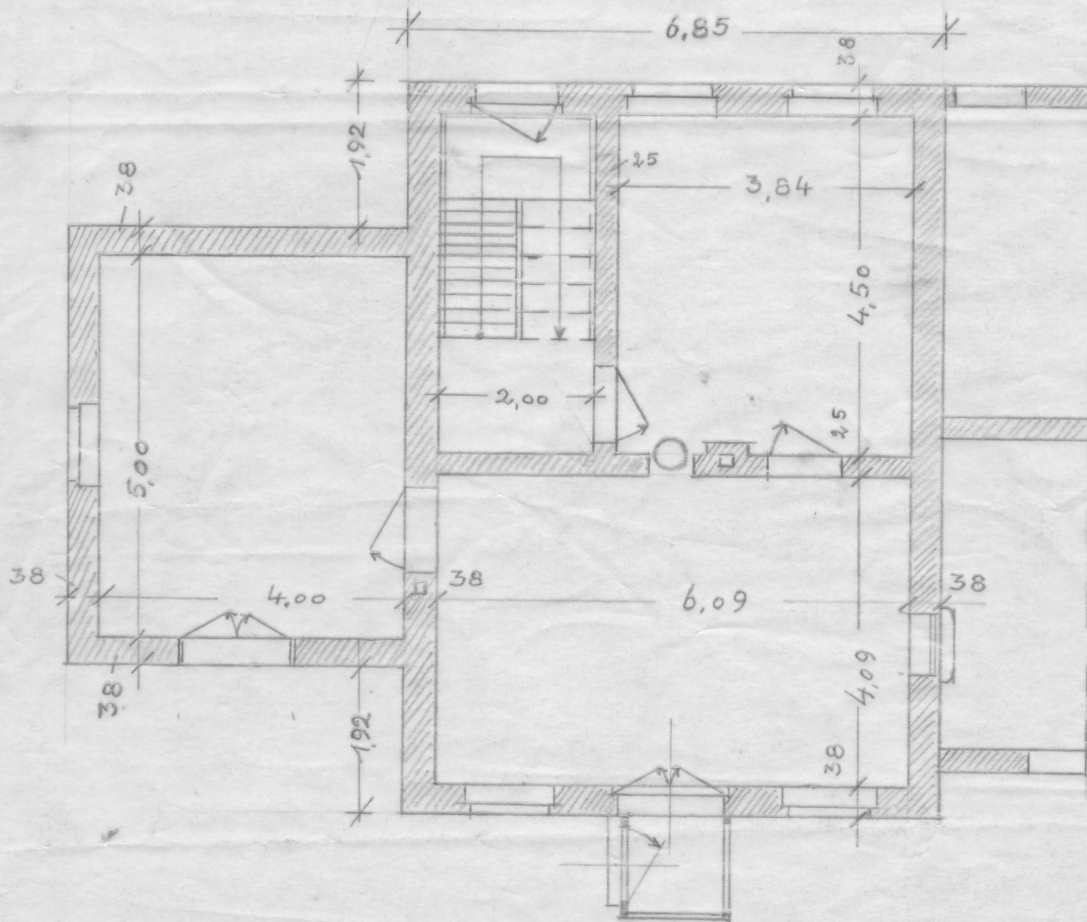

Erdgeschoss
(Gleisseite)

Obernkirchen im Sept. 1939.